


**POWIERZCHNIA POWYKONAWCZA: 111,52 M<sup>2</sup>** (POWIERZCHNIA PROJEKTOWA: 110,34 M<sup>2</sup>)  
**DZIAŁKA ok. : 213,6 M<sup>2</sup>**

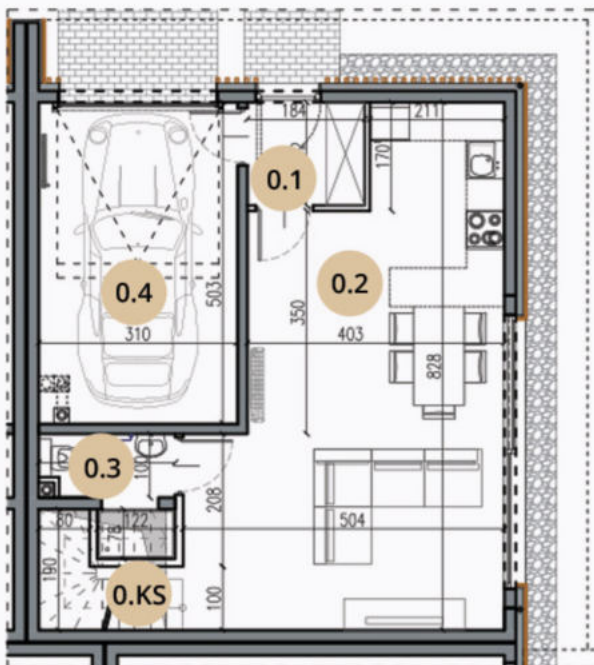

### PARTER

0.1	PRZEDPOKÓJ	2,88 M <sup>2</sup>
0.2	P. DZIENNY Z ANEKSEM	33,12 M <sup>2</sup>
0.3	ŁAZIENKA	3,02 M <sup>2</sup>
0.4	GARAŻ	15,35 M <sup>2</sup>
0.KS	KLATKA SCHODOWA	3,69 M <sup>2</sup>
		<b>58,06 M<sup>2</sup></b>

### PIĘTRO

1.1	KOMUNIKACJA	6,38 M <sup>2</sup>
1.2	SYPIALNIA	10,38 M <sup>2</sup>
1.3	SYPIALNIA	10,38 M <sup>2</sup>
1.4	SYPIALNIA	14,76 M <sup>2</sup>
1.5	GARDEROBA	3,06 M <sup>2</sup>
1.6	ŁAZIENKA	4,86 M <sup>2</sup>
1.7	PRALNIA	2,46 M <sup>2</sup>

**52,28 M<sup>2</sup>**



1. Aranżacja wnętrz oraz wizualizacje mają charakter poglądowy
2. Wymiary podane w świetle murów
3. Powierzchnie podane wg normy PN - ISO 9836
4. Materiał reklamowy ma charakter poglądowy i nie stanowi oferty w rozumieniu prawa handlowego